KOLORYSTYKA ELEWACJI:

1. SKLEJKA WODOODPORNA WYKOŃCZONA OKŁADZINĄ Z FOLI ~~LUSTRZANEJ~~ MATOWO-REFLEKSYJNEJ
2. WYWIEWKI WENTYLACYJNE, KOLOR JASNO-SZARY
3. BLACHODACHÓWKA UKŁADANA NA RĄBEK STOJĄCY, KOLOR SREBRNY METALIK (RAL 9006)
4. TYNK AKRYLOWY W KOLORZE BIAŁYM
5. SKLEJKA WODOODPORNA, FREZOWANA, ZABEZPIECZONE PREPARATEM OGNIOOCHRONNYM, KOLOR NATURALNY
6. OBRÓBKA BLACHARSKA - RYNNA PROSTOKĄTNA 13x9cm, SYSTEM BEZOKAPOWY Z RURĄ SPUSTOWĄ MONTOWANĄ W WARSTWIE OCIEPLENIA
7. OBRÓBKA BLACHARSKA ŚCIANY SZCZYTOWEJ, KOLOR JASNOSZARY
8. PANELE ELEWACYJNE - OGNIOTRWAŁY KOMPOZYT ALUMINIOWY ALU+PE, ~~LUSTRZANY~~ KOLOR NATURALNY - JASNY
9. STOLARKA OKIENNA PVC, KOLOR ANTRACYT
10. STOLARKA DRZWIOWA ALUMINIOWA, KOLOR ANTRACYT

20 MAJ 2016

ELEWACJA POŁUDNIOWO-ZACHODNIA

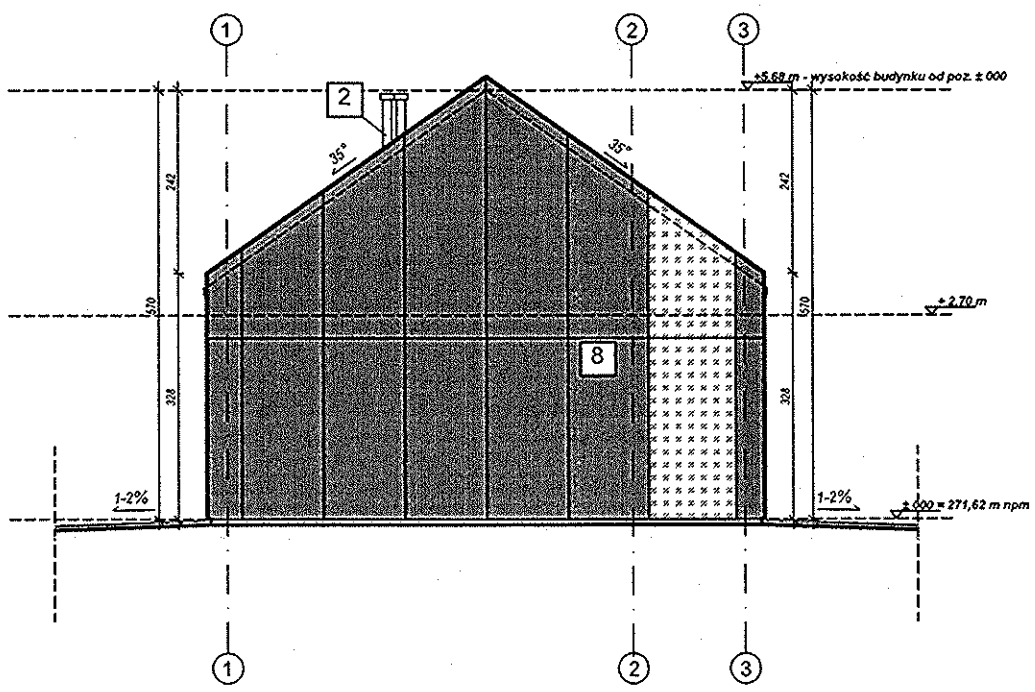

ELEWACJA PÓŁNOCNO-WSCHODNIA

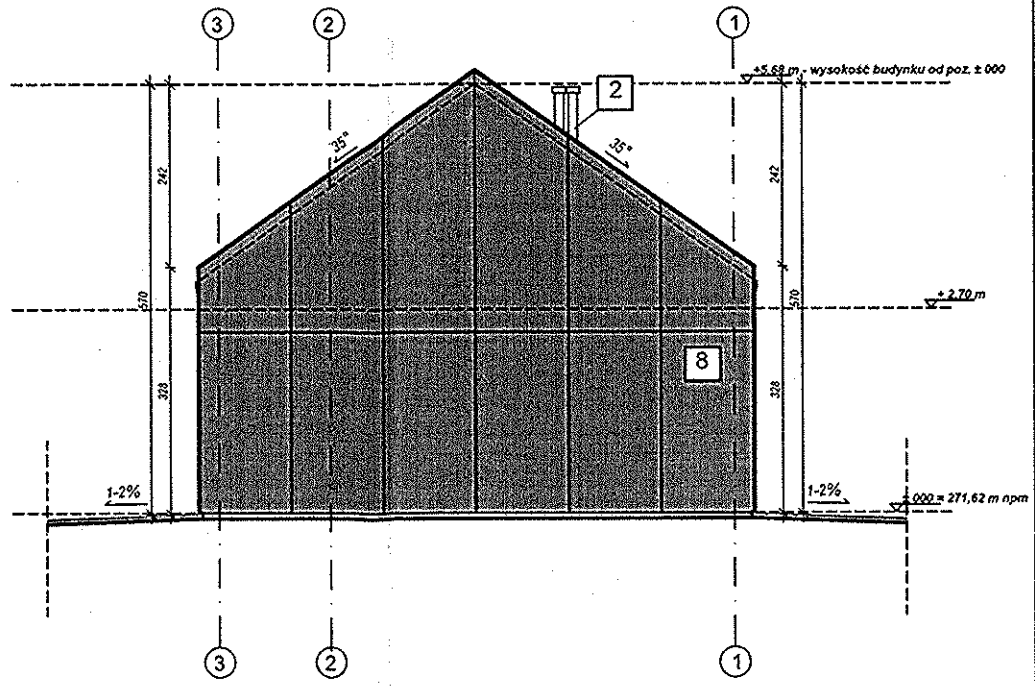

UWAGA!
1) WSZYSTKIE WYMIARY SPRAWDZIĆ NA BUDOWIE ORAZ W RELACJI DO OPRACOWAŃ BRANŻOWYCH
2) WYMIARY PODANE W OBRYSIE ELEMENTÓW KONSTRUKCYJNYCH, PRZEDSTAWIONYCH LINIĄ PRZEKROJOWĄ 0,5mm
3) WYMIARY ZEWNĘTRZNE OBIEKTU PODANE DO LICA ELEMENTÓW WYKOŃCZENIOWYCH
4) ELEMENTY KONSTRUKCYJNE ODNIEŚĆ DO PROJEKTU BRANŻY KONSTRUKCJE BUDOWLANE
5) WSZELKIE WPROWADZANE ZMIANY UZGODNIĆ Z PROJEKTANTEM
6) WYKONAWCA POWINIEN ZAPOZNAĆ SIĘ ZE WSZYSTKIMI OPRACOWANIAMI BRANŻOWYMI, ORAZ WYJAŚNIĆ WSZYSTKIE KWESTIE Z PROJEKTANTEM PRZED PRZYSTĄPIENIEM DO REALIZACJI BUDYNKU
7) WYMIARY PODANE BEZ KOŃCOWYCH WARSTW WYKOŃCZENIOWYCH(PŁYTEK, TAPET, OBŁOGÓW)

WSZELKIE PRAWA ZASTRZEŻONE - NINIEJSZE OPRACOWANIE JEST CHRONIONE PRAWEM, ZGODNIE Z TREŚCIĄ USTAWY O PRAWIE AUTORSKIM I PRAWACH POKREWNYCH

JEDNOSTKA PROJEKTOWA:

INWESTOR: Gmina Gródek nad Dunajcem
Gródek nad Dunajcem 54
33-318 Gródek nad Dunajcem
NIP: 734-348-28-12
REGON: 000535020

ZAMIERZENIE BUDOWLANE:
ZAGOSPODAROWANIE OTOCZENIA JEZIORA ROŻNOWSKIEGO

Pakiet 4: Zagospodarowanie otoczenia Jeziora Rożnowskiego na obszarze gminy Gródek nad Dunajcem teren lokalizacji - m. Gródek nad Dunajcem

BRANŻA: ARCHITEKTONICZNA

STADIUM: PROJEKT ARCHITEKTONICZNO BUDOWLANY

BUDOWLA: Budynek zaplecza sanitarnego

DATA: 30.10.2015

SKALA: 1:100

NAZWA RYSUNKU: Elewacja południowo zachodnia i północno wschodnia

NR RYS.: A.04

FUNKCJA BRANŻA	IMIĘ I NAZWISKO	NR UPRAWNIEŃ I SPECJALNOŚĆ
PROJEKTANT architektoniczna	mgr inż. arch. Konrad Loesch	MPOIA/114/2011 ARCHITEKTONICZNA
SPRAWDZAJĄCY architektoniczna	mgr inż. arch. Przemysław Loesch	MPOIA/025/2004 ARCHITEKTONICZNA

MAŁOPOLSKA OKRĘGOWA IZBA ARCHITEKTÓW Konrad Loesch podpis archit. MP. 10...